ochrona przeciwporażeniowa:
SAMOCZYNNE WYŁĄCZENIE NAPIĘCIA

układ sieci:
TN-C-S

DOKUMENTACJA POWYKONAWCZA

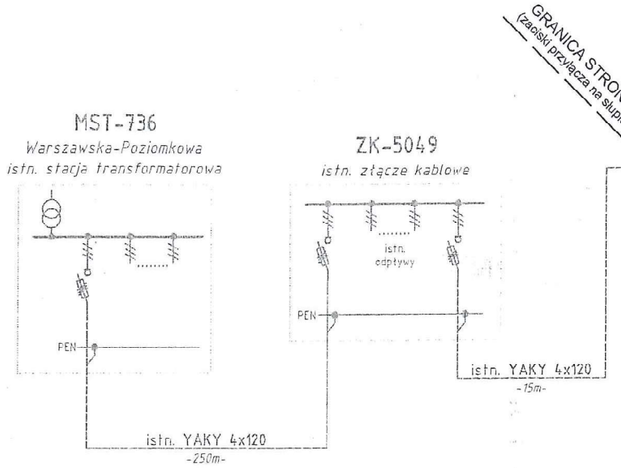

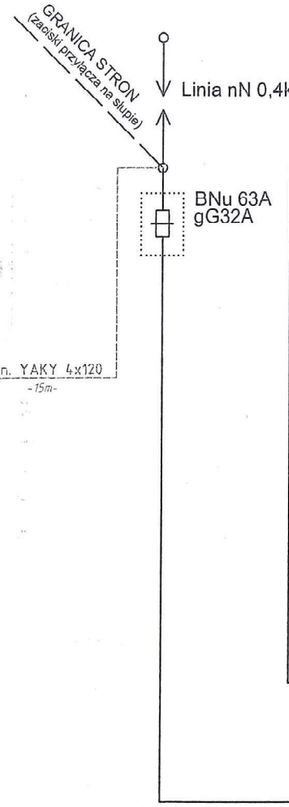

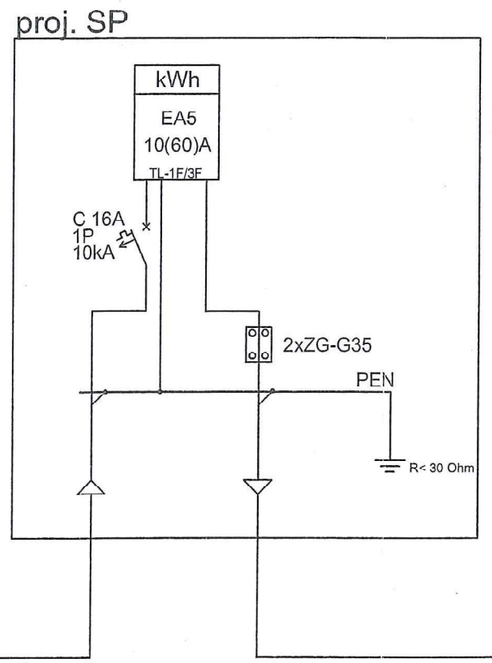

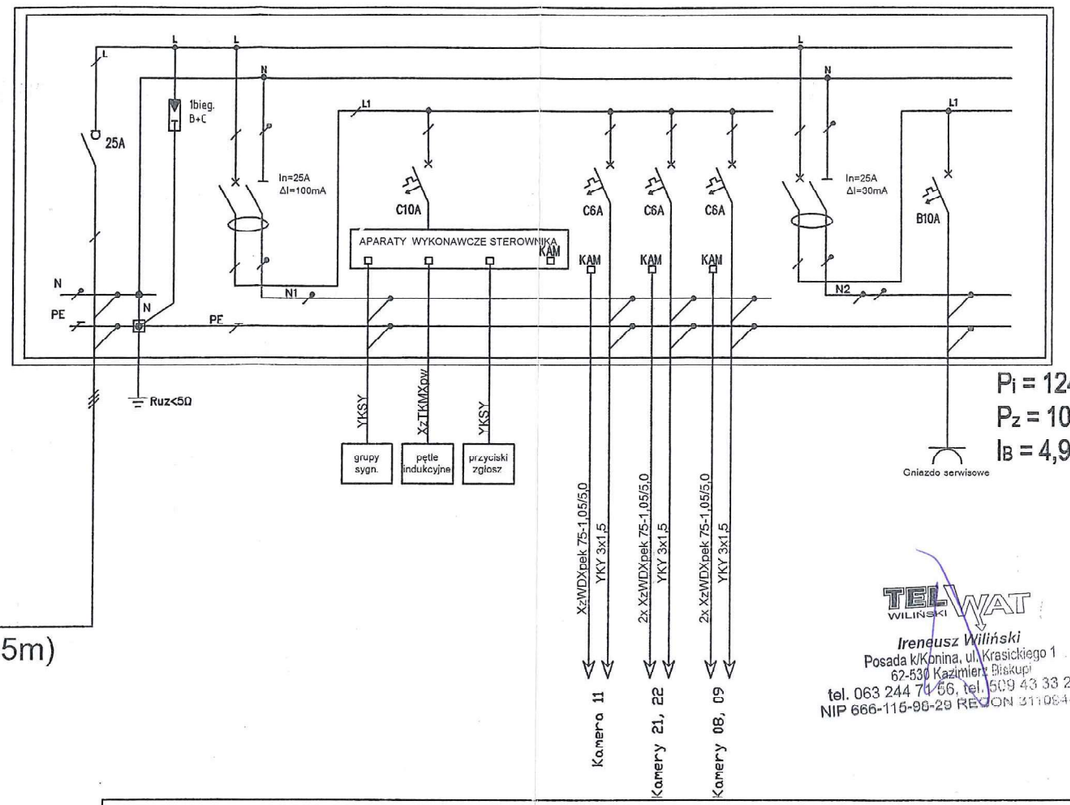

TEL-WAT WILIŃSKI
Ireneusz Wiliński
Posada k/Konina, ul. Krasickiego 1
62-530 Kazimierz Biskupi
tel. 063 244 70 56, tel. 509 43 33 20
NIP 666-115-98-29 REGON 311064411

WIDOK SZAFKI SP

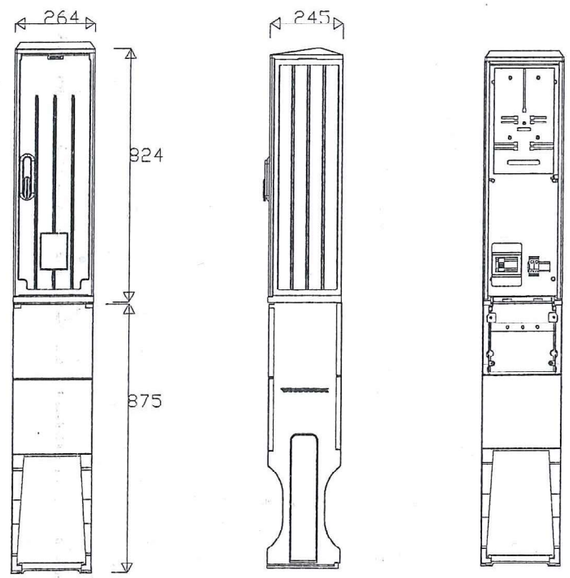

GLOB-PROJEKT
BIURO USŁUG PROJEKTOWYCH
ADRES DO KORESPONDENCJI:
UL. KACZEŃCOWA 6
60-175 POZNAŃ

ADRES PRACOWNI:
UL. PALACZA 120E/4
60-278 POZNAŃ
TEL: 61/ 662 13 56
FAX: 61/ 867 80 82
E-MAIL: globprojekt@wp.pl

Inwestor:	MIASTO Poznań Zarząd Dróg Miejskich ul. Wilczak 16, 61-623 Poznań	Data: 11.2015
Zamawiający:	VOLKSWAGEN SP. Z O.O. ul. Warszawska 349, 61-060 Poznań	

Obiekt:

ROZBUDOWA UKŁADU DROGOWEGO W REJONIE OS. ZIELINIEC
SKRZYŻOWANIE WARSZAWSKA-SOŚNICKA

Branża: **ELEKTROENERGETYCZNA**

Stanowisko:	Imię i nazwisko:	Nr uprawnień:	Specjalność:	Podpis:
Projektant:	Jakub Wróblewski 32/14	WKP/0255/POOE/15	Elektroenergetyczna	
Opracował:	Tomasz Hibner Arkadiusz Kozłowski	- -	- -	
Sprawdzający:	Stanisław Łukasiewicz	400/82/PW	Elektroenergetyczna	

Treść rysunku: **Schemat ideowy. Zasilanie sterownika sygnalizacji.**

Skala: ---

Stadium: **PROJEKT BUDOWLANY**

Nr rys.: **S-3**